


### VISTA SUPERIOR

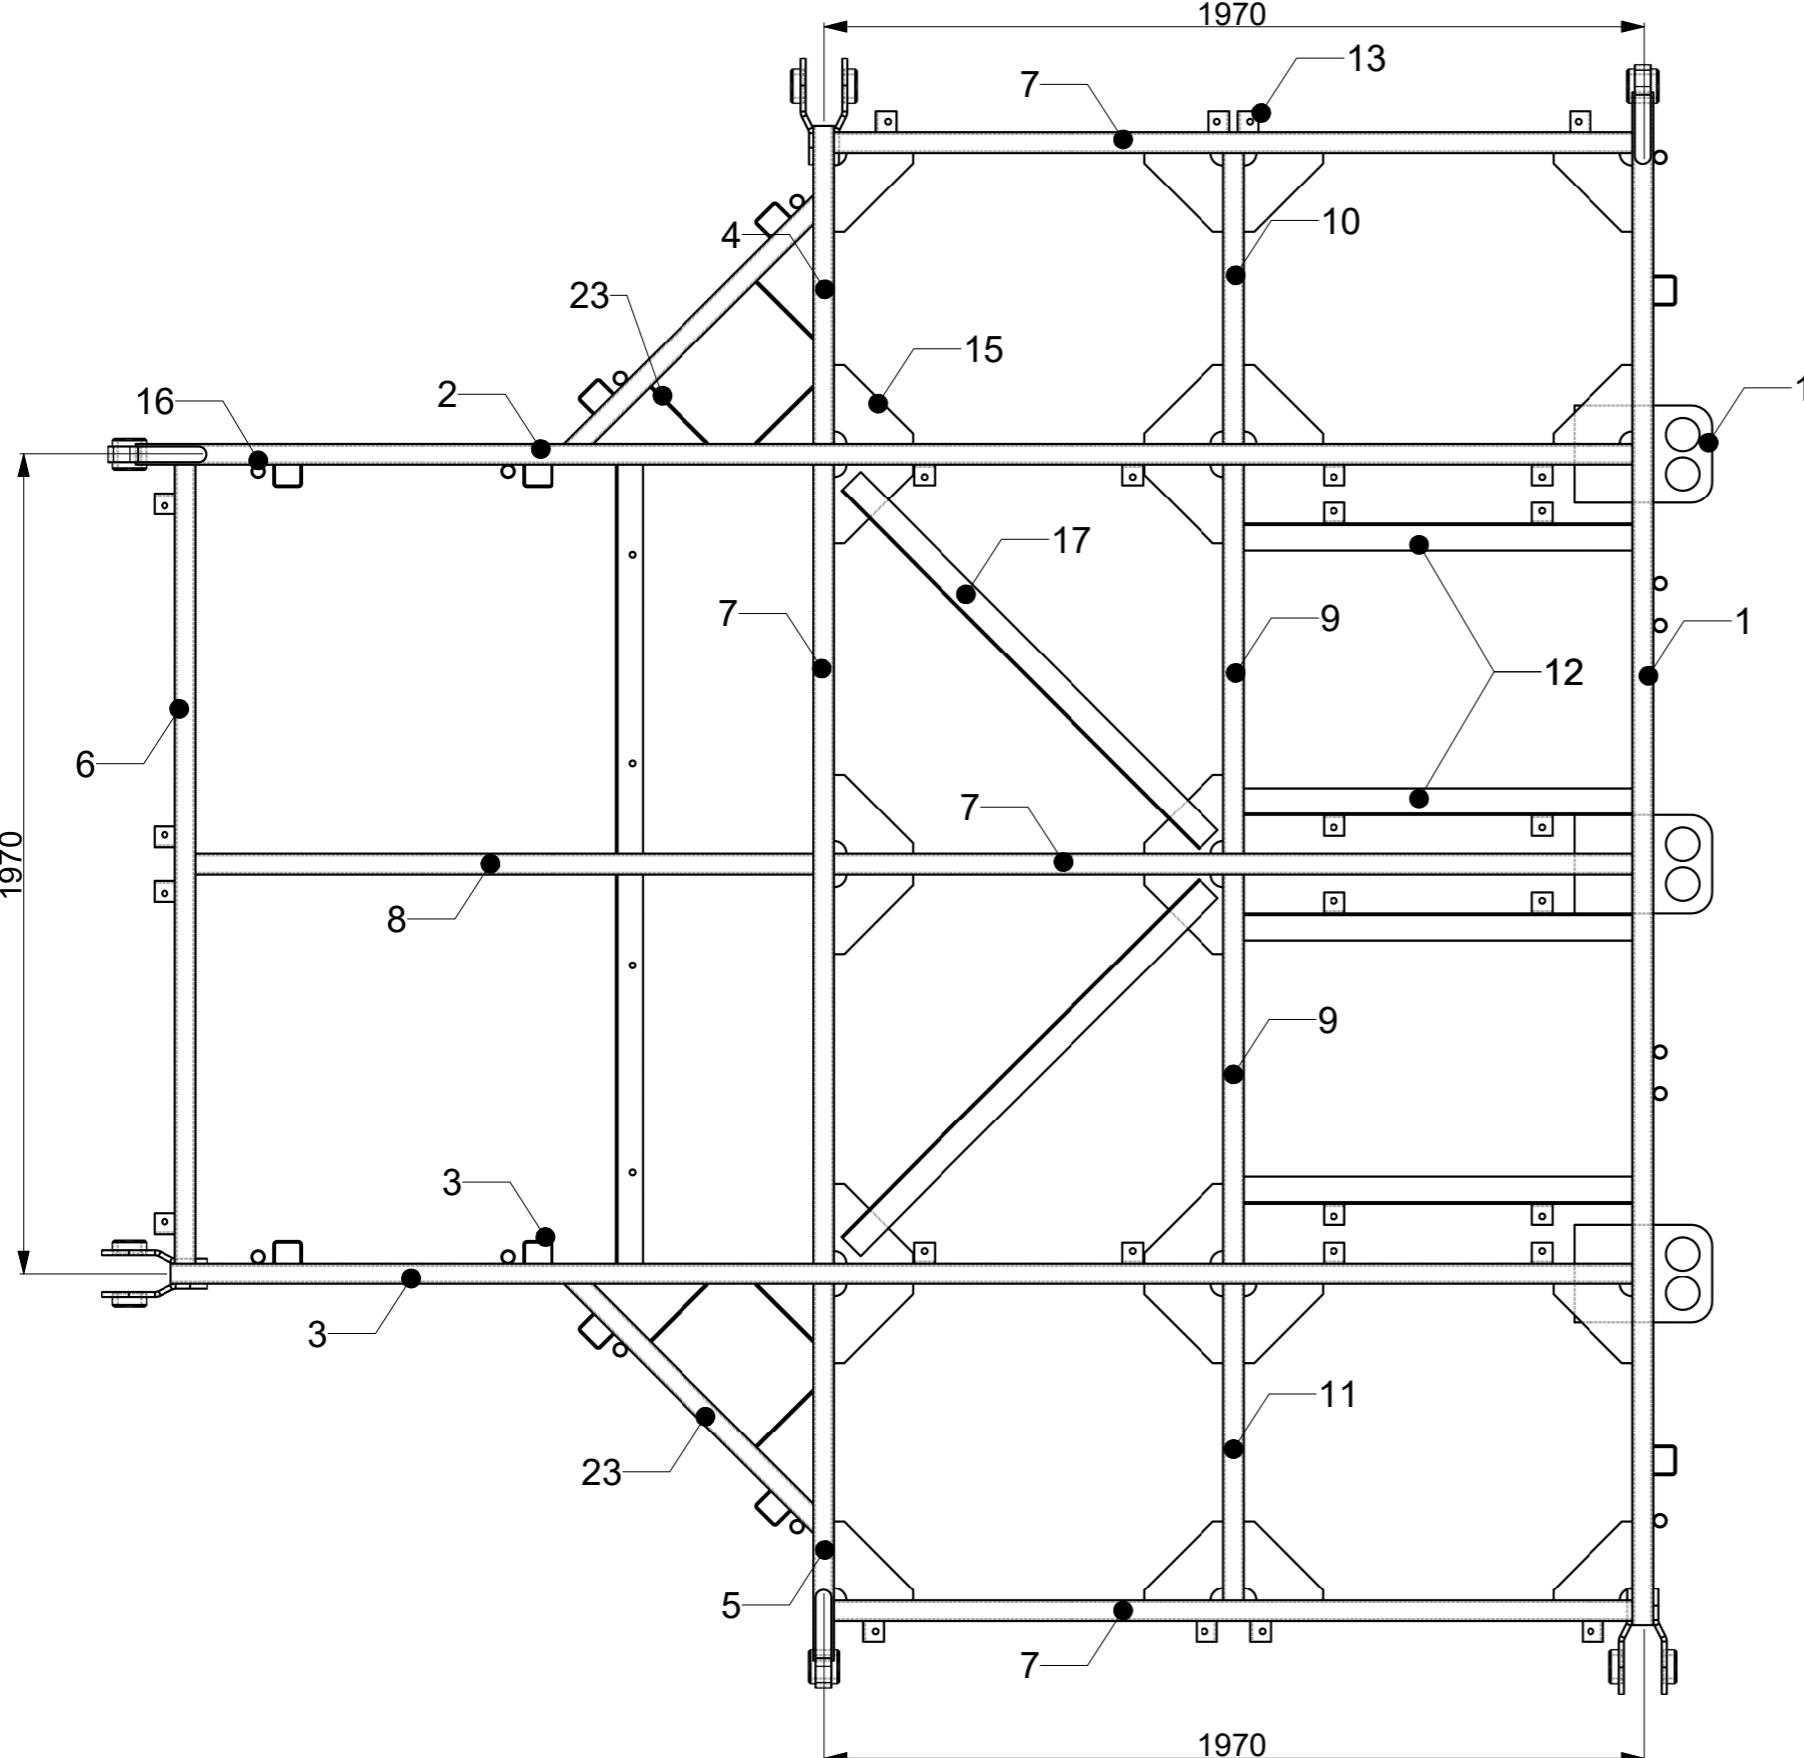


ITEM	CANTIDAD	DESCRIPCION	DESCRIPCION	LONGITUD
1	01	TUB. PPAL	TUBULAR 150x50x5 mm	3685 mm
2	01	TUB. PPAL	TUBULAR 150x50x5 mm	3600 mm
3	01	TUB. PPAL	TUBULAR 150x50x5 mm	3515 mm
4	01	TUB. PPAL	TUBULAR 150x50x5 mm	765 mm
5	01	TUB. PPAL	TUBULAR 150x50x5 mm	905 mm
6	01	TUB. PPAL	TUBULAR 150x50x5 mm	1920 mm
7	04	TUB. PPAL	TUBULAR 150x50x4 mm	1920 mm
8	01	TUB. PPAL	TUBULAR 150x50x4 mm	1485 mm
9	02	TUB. PPAL	TUBULAR 150x50x4 mm	935 mm
10	01	TUB. PPAL	TUBULAR 150x50x4 mm	700 mm
11	01	TUB. PPAL	TUBULAR 150x50x4 mm	760 mm
12	06	SOP. FLOT.	ANGULO 65x65x5 mm	935 mm
13	24	SOPORTE	ANGULO 50x50x4 mm	50 mm
14	03	CANCAMO	PL 16x330x235 mm	
15	22	CARTEL	PL 5x190x190 mm	
16	14	CALZO	CAÑERIA 1 1/4" ISO R65	100 mm
17	02	REFUERZO	ANGULO 65x65x5 mm	1215 mm
18	10	CALZO	PL 5x180x100	
19	18	PISO	PISO 394x935x2 mm	
20	08	PISO SUPLE	PISO 150x935x2 mm	
21	06	PISO SUPLE	CANAL 50x50x2 mm	935 mm
22	06	REFUERZO	PLETINA 50x5 mm	190 mm
23	02	TUB. SEC.	TUBULAR 150x50x4 mm	850 mm

NOTAS  
1.-DIMENSIONES EN MM.  
2.-ACERO A-36 O A270ES

PLANO  
**AS BUILT**  
Fecha: 20/04/2021

DISEÑÓ:		PROYECTO:			CONTENIDO:
ORZA SPA		<b>PASILLOS</b>			
DIBUJÓ	NOMBRE	TÍTULO	FECHA	FIRMA	<b>ARREGLO GENERAL PASILLO TEE</b>
Y. VERA		I. NAVAL	OCTUBRE 2021		
REVISÓ	E. HERRERA	I. NAVAL	OCTUBRE 2021		
APROBÓ	L. CARO	I. NAVAL	OCTUBRE 2021		CLIENTE:
ESCALA: 1:15	REVISIÓN: ORIGINAL	PROYECTO N°:	PLANO N°	HOJA: 1/3	

### VISTA SUPERIOR

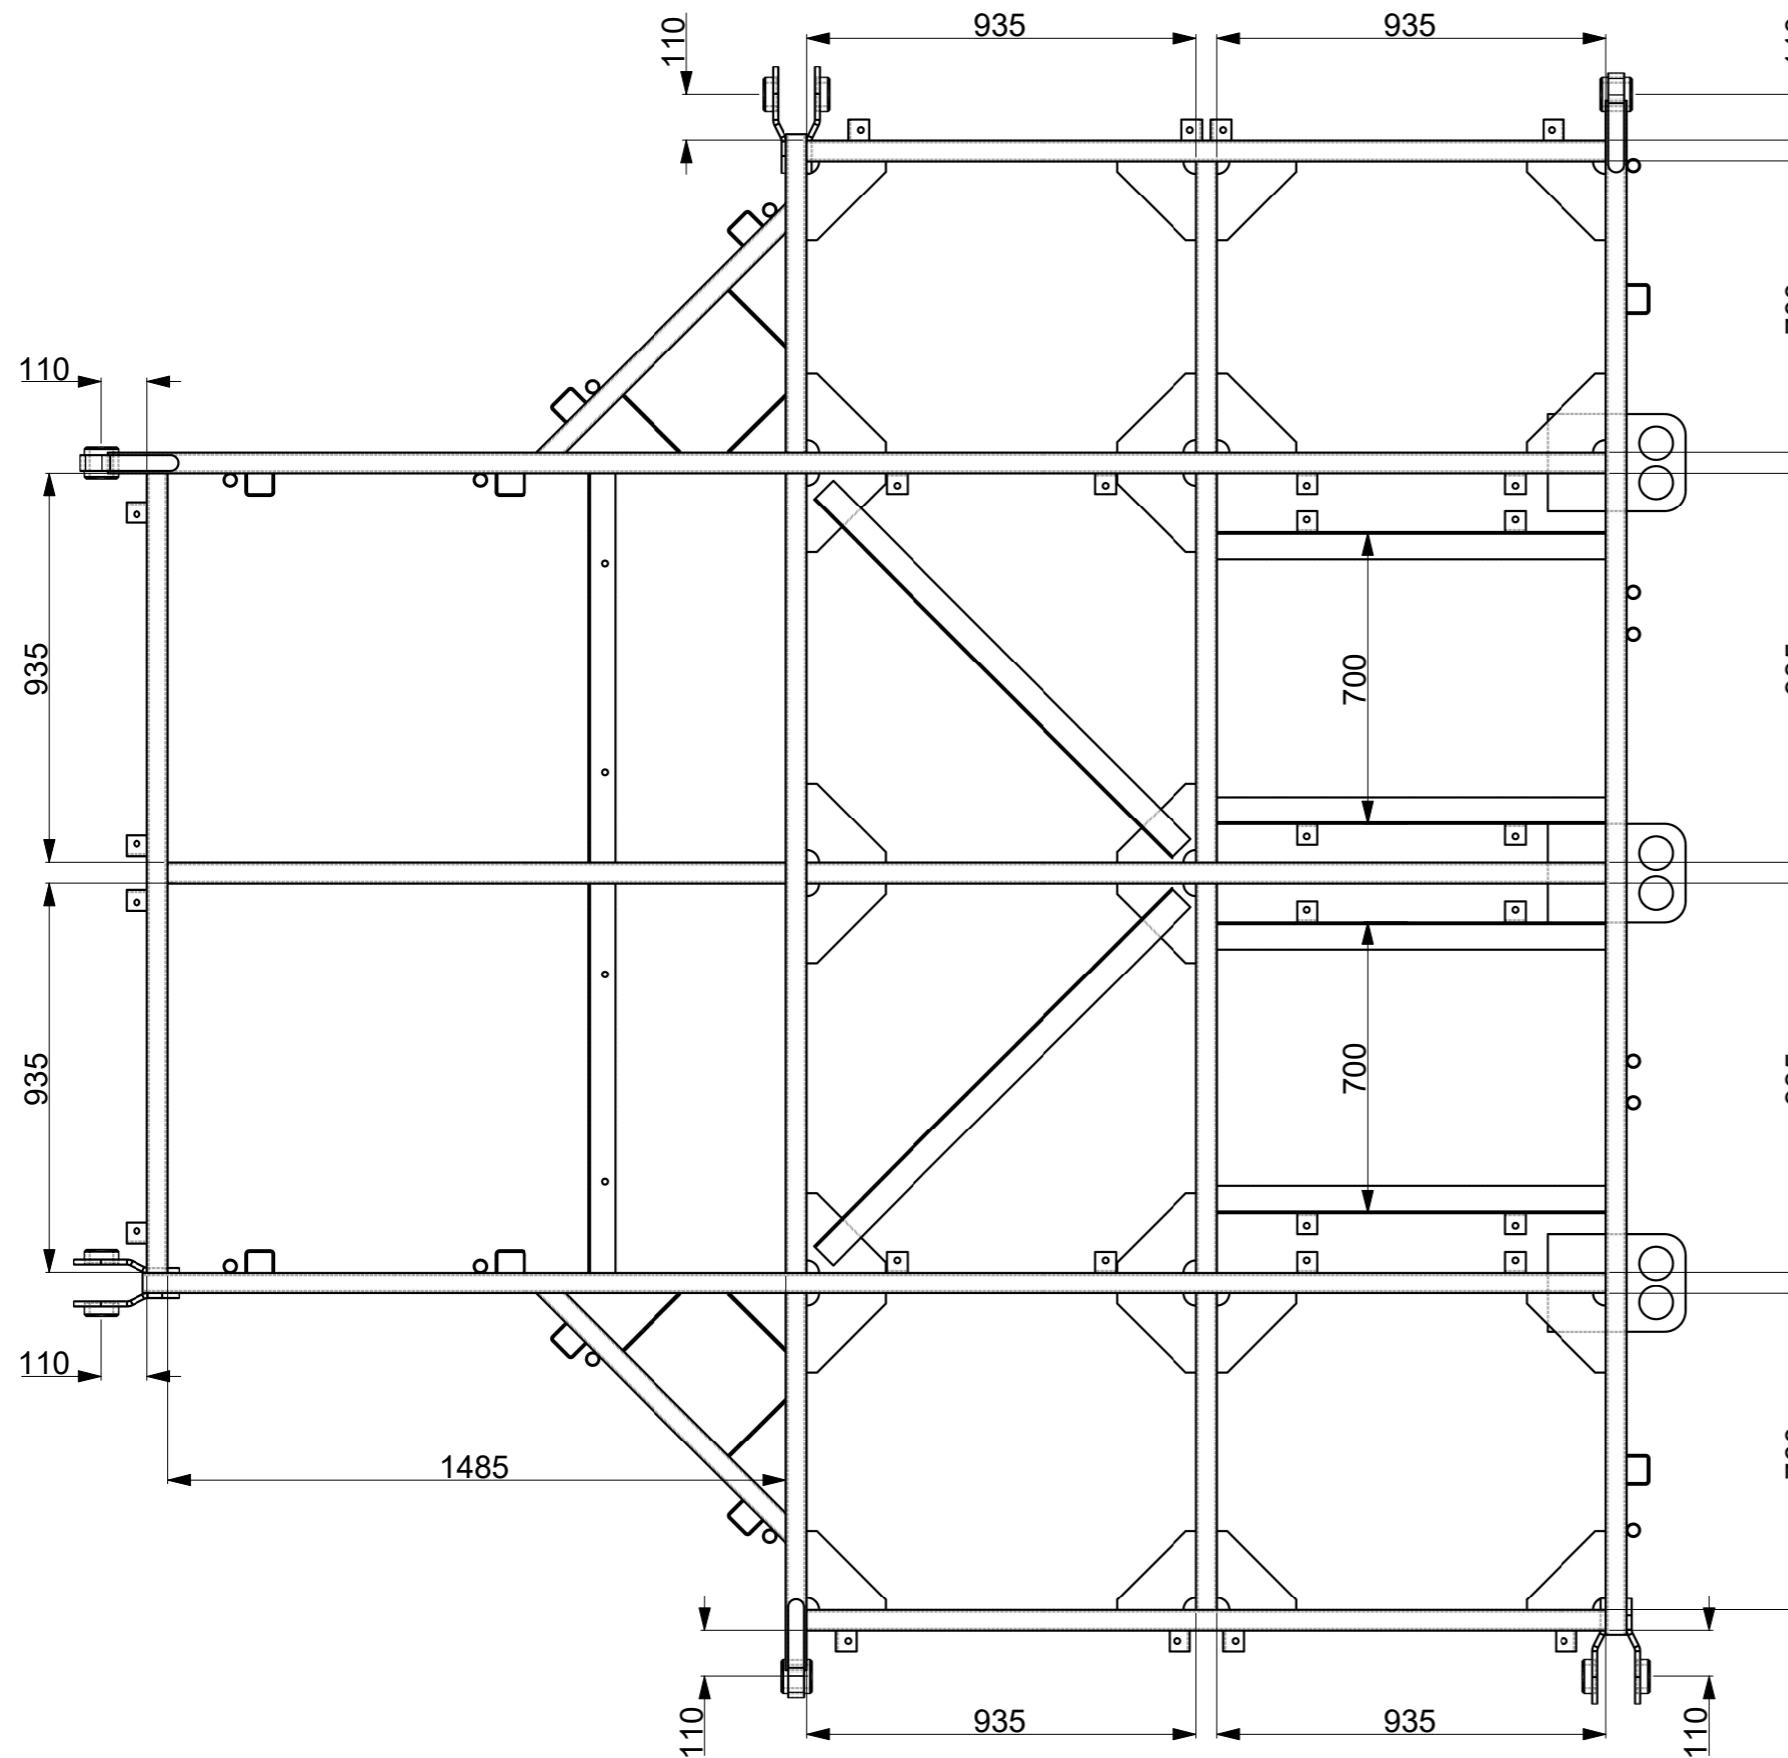


PLANO  
AS BUILT  
Fecha: 20/04/2021

ITEM	CANTIDAD	DESCRIPCION	DESCRIPCION	LONGITUD
1	01	TUB. PPAL	TUBULAR 150x50x5 mm	3685 mm
2	01	TUB. PPAL	TUBULAR 150x50x5 mm	3600 mm
3	01	TUB. PPAL	TUBULAR 150x50x5 mm	3515 mm
4	01	TUB. PPAL	TUBULAR 150x50x5 mm	765 mm
5	01	TUB. PPAL	TUBULAR 150x50x5 mm	905 mm
6	01	TUB. PPAL	TUBULAR 150x50x5 mm	1920 mm
7	04	TUB. PPAL	TUBULAR 150x50x4 mm	1920 mm
8	01	TUB. PPAL	TUBULAR 150x50x4 mm	1485 mm
9	02	TUB. PPAL	TUBULAR 150x50x4 mm	935 mm
10	01	TUB. PPAL	TUBULAR 150x50x4 mm	700 mm
11	01	TUB. PPAL	TUBULAR 150x50x4 mm	760 mm
12	06	SOP. FLOT.	ANGULO 65x65x5 mm	935 mm
13	24	SOPORTE	ANGULO 50x50x4 mm	50 mm
14	03	CANCAMO	PL 16x330x235 mm	
15	22	CARTEL	PL 5x190x190 mm	
16	14	CALZO	CAÑERIA 1 1/4" ISO R65	100 mm
17	02	REFUERZO	ANGULO 65x65x5 mm	1215 mm
18	10	CALZO	PL 5x180x100	
19	18	PISO	PISO 394x935x2 mm	
20	08	PISO SUPLE	PISO 150x935x2 mm	
21	06	PISO SUPLE	CANAL 50x50x2 mm	935 mm
22	06	REFUERZO	PLETINA 50x5 mm	190 mm
23	02	TUB. SEC.	TUBULAR 150x50x4 mm	850 mm

NOTAS  
1.-DIMENSIONES EN MM.  
2.-ACERO A-36 O A270ES

DISEÑÓ: ORZA SPA	PROYECTO: <b>PASILLOS</b>	CONTENIDO: <b>ARREGLO GENERAL PASILLO TEE</b>
DIBUJÓ Y. VERA	TÍTULO I. NAVAL	FIRMA
REVISÓ E. HERRERA	FECHA OCTUBRE 2021	
APROBÓ L. CARO	I. NAVAL	OCTUBRE 2021
ESCALA: 1:15	PROYECTO N°: ORIGINAL	PLANO N° HOJA: 1/3

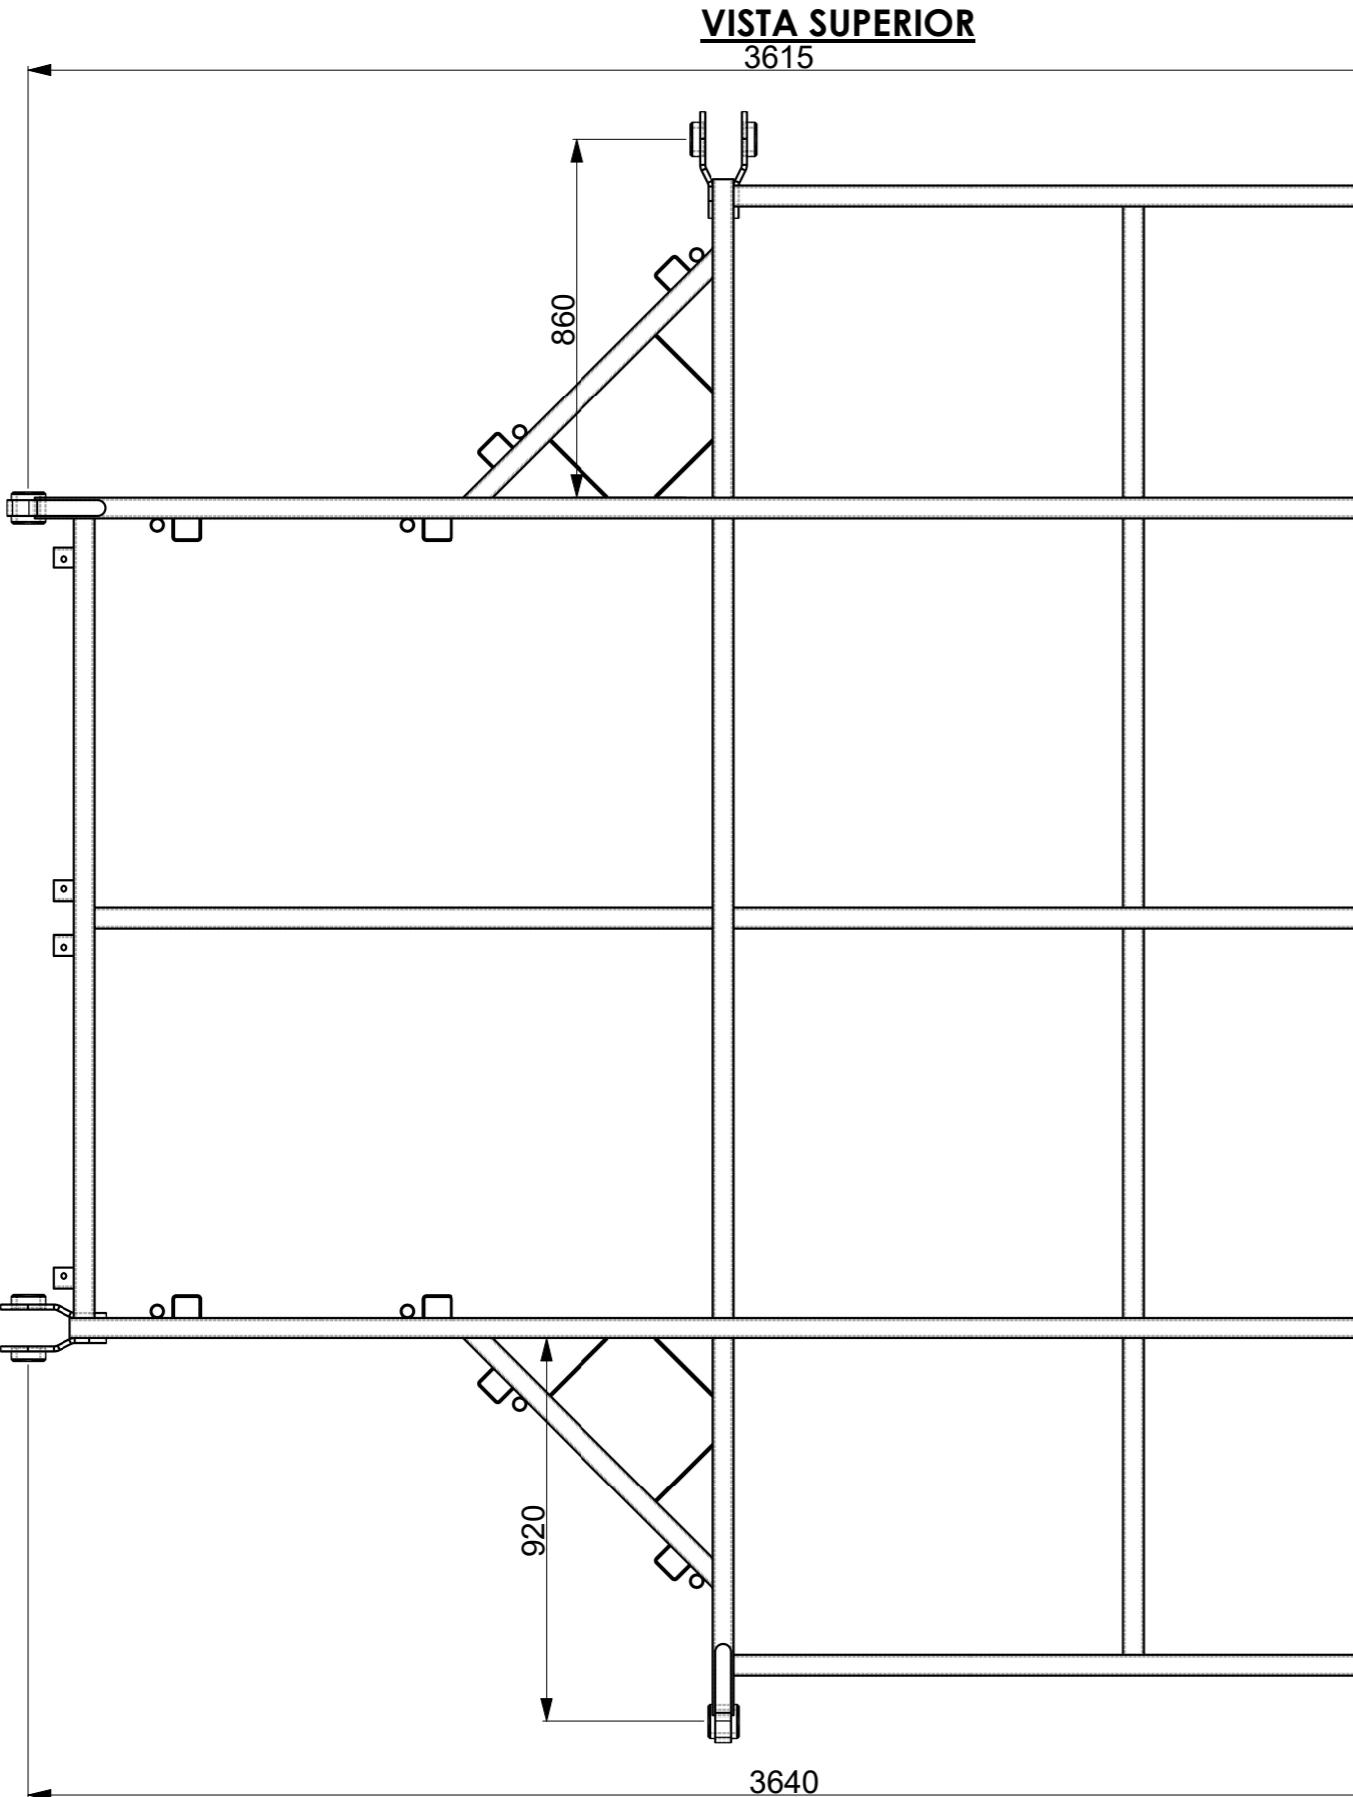

**VISTA SUPERIOR**

3615

860

920

3640


PLANO  
AS BUILT  
Fecha: 20/04/2021

ITEM	CANTIDAD	DESCRIPCION	DESCRIPCION	LONGITUD
1	01	TUB. PPAL	TUBULAR 150x50x5 mm	3685 mm
2	01	TUB. PPAL	TUBULAR 150x50x5 mm	3600 mm
3	01	TUB. PPAL	TUBULAR 150x50x5 mm	3515 mm
4	01	TUB. PPAL	TUBULAR 150x50x5 mm	765 mm
5	01	TUB. PPAL	TUBULAR 150x50x5 mm	905 mm
6	01	TUB. PPAL	TUBULAR 150x50x5 mm	1920 mm
7	04	TUB. PPAL	TUBULAR 150x50x4 mm	1920 mm
8	01	TUB. PPAL	TUBULAR 150x50x4 mm	1485 mm
9	02	TUB. PPAL	TUBULAR 150x50x4 mm	935 mm
10	01	TUB. PPAL	TUBULAR 150x50x4 mm	700 mm
11	01	TUB. PPAL	TUBULAR 150x50x4 mm	760 mm
12	06	SOP. FLOT.	ANGULO 65x65x5 mm	935 mm
13	24	SOPORTE	ANGULO 50x50x4 mm	50 mm
14	03	CANCAMO	PL 16x330x235 mm	
15	22	CARTEL	PL 5x190x190 mm	
16	14	CALZO	CAÑERIA 1 1/4" ISO R65	100 mm
17	02	REFUERZO	ANGULO 65x65x5 mm	1215 mm
18	10	CALZO	PL 5x180x100	
19	18	PISO	PISO 394x935x2 mm	
20	08	PISO SUPLE	PISO 150x935x2 mm	
21	06	PISO SUPLE	CANAL 50x50x2 mm	935 mm
22	06	REFUERZO	PLETINA 50x5 mm	190 mm
23	02	TUB. SEC.	TUBULAR 150x50x4 mm	850 mm

NOTAS  
1.-DIMENSIONES EN MM.  
2.-ACERO A-36 O A270ES

DISEÑÓ: ORZA SPA	PROYECTO: <b>PASILLOS</b>	CONTENIDO: <b>ARREGLO GENERAL PASILLO TEE</b>
DIBUJÓ Y. VERA	TÍTULO I. NAVAL	FIRMA
REVISÓ E. HERRERA	FECHA OCTUBRE 2021	
APROBÓ L. CARO	I. NAVAL	OCTUBRE 2021
ESCALA: 1:15	PROYECTO N°: ORIGINAL	PLANO N° HOJA: 1/3


### VISTA SUPERIOR

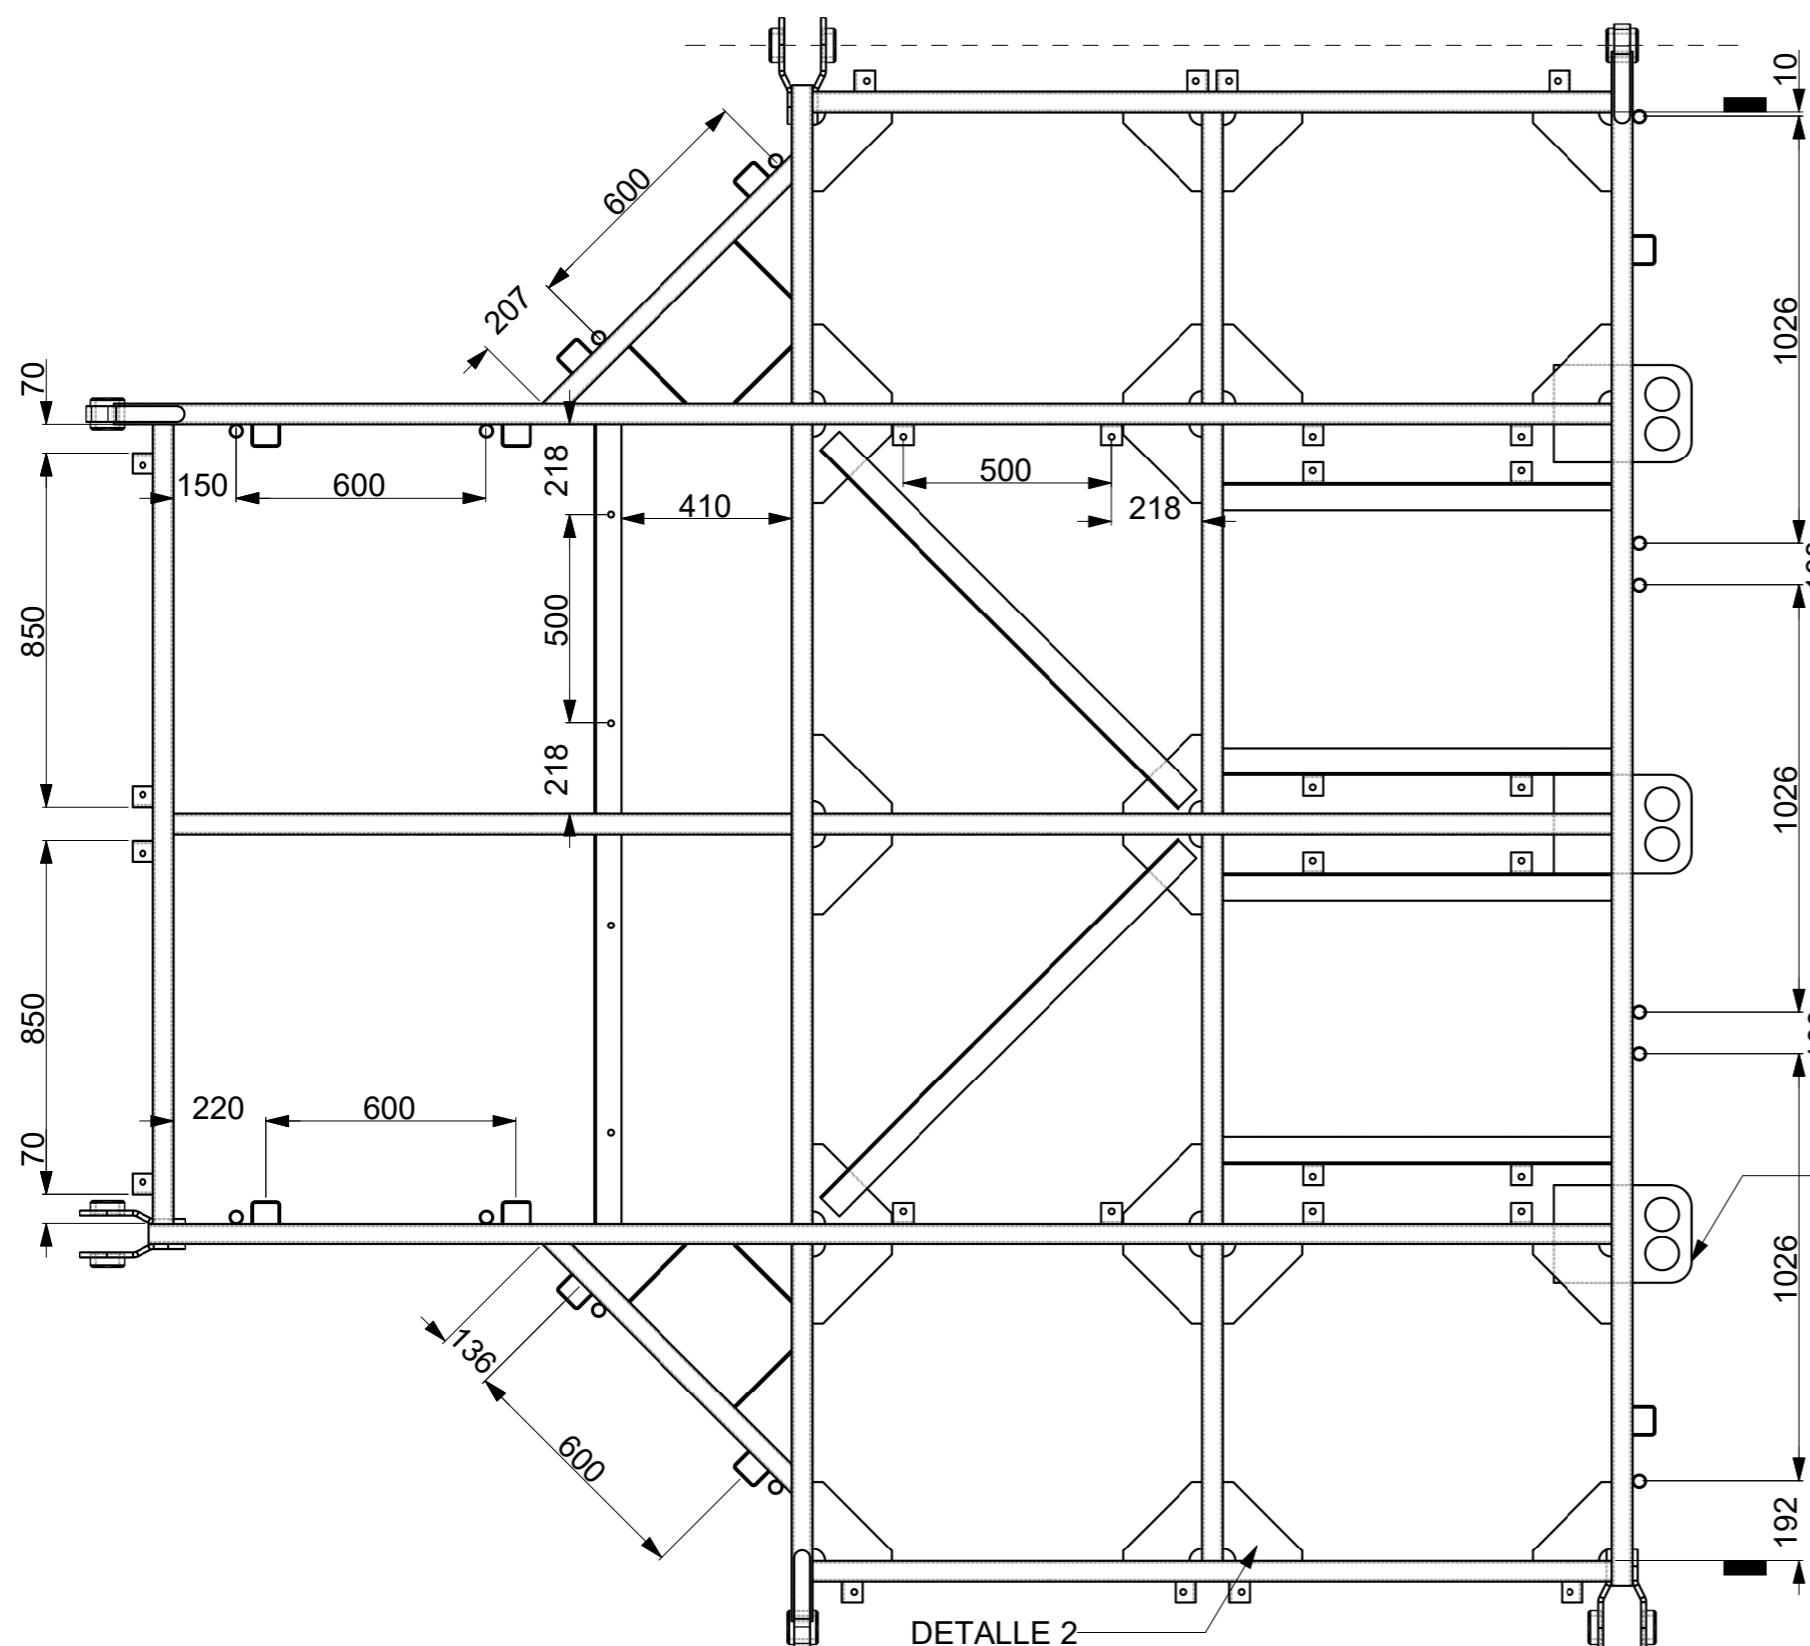


PLANO  
AS BUILT  
Fecha: 20/04/2021

ITEM	CANTIDAD	DESCRIPCION	DESCRIPCION	LONGITUD
1	01	TUB. PPAL	TUBULAR 150x50x5 mm	3685 mm
2	01	TUB. PPAL	TUBULAR 150x50x5 mm	3600 mm
3	01	TUB. PPAL	TUBULAR 150x50x5 mm	3515 mm
4	01	TUB. PPAL	TUBULAR 150x50x5 mm	765 mm
5	01	TUB. PPAL	TUBULAR 150x50x5 mm	905 mm
6	01	TUB. PPAL	TUBULAR 150x50x5 mm	1920 mm
7	04	TUB. PPAL	TUBULAR 150x50x4 mm	1920 mm
8	01	TUB. PPAL	TUBULAR 150x50x4 mm	1485 mm
9	02	TUB. PPAL	TUBULAR 150x50x4 mm	935 mm
10	01	TUB. PPAL	TUBULAR 150x50x4 mm	700 mm
11	01	TUB. PPAL	TUBULAR 150x50x4 mm	760 mm
12	06	SOP. FLOT.	ANGULO 65x65x5 mm	935 mm
13	24	SOPORTE	ANGULO 50x50x4 mm	50 mm
14	03	CANCAMO	PL 16x330x235 mm	
15	22	CARTEL	PL 5x190x190 mm	
16	14	CALZO	CAÑERIA 1 1/4" ISO R65	100 mm
17	02	REFUERZO	ANGULO 65x65x5 mm	1215 mm
18	10	CALZO	PL 5x180x100	
19	18	PISO	PISO 394x935x2 mm	
20	08	PISO SUPLE	PISO 150x935x2 mm	
21	06	PISO SUPLE	CANAL 50x50x2 mm	935 mm
22	06	REFUERZO	PLETINA 50x5 mm	190 mm
23	02	TUB. SEC.	TUBULAR 150x50x4 mm	850 mm

### DETALLE 1

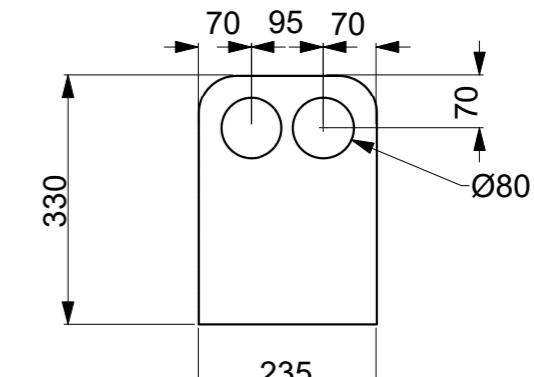


### DETALLE 2

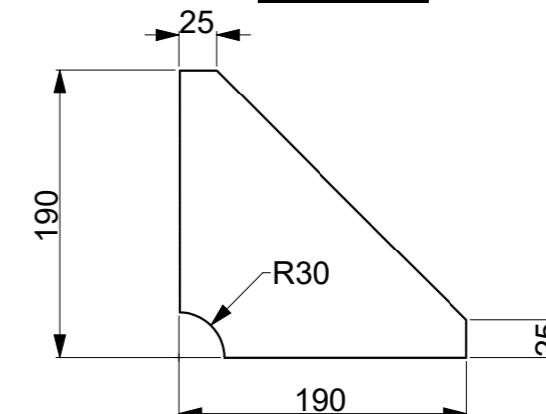

NOTAS  
1.-DIMENSIONES EN MM.  
2.-ACERO A-36 O A270ES


DISEÑÓ:		PROYECTO:			CONTENIDO:
ORZA SPA		<b>PASILLOS</b>			
	NOMBRE	TÍTULO	FECHA	FIRMA	
DIBUJÓ	Y. VERA	I. NAVAL	OCTUBRE 2021		
REVISÓ	E. HERRERA	I. NAVAL	OCTUBRE 2021		
APROBÓ	L. CARO	I. NAVAL	OCTUBRE 2021		
ESCALA: 1:15	REVISIÓN: ORIGINAL	PROYECTO N°:	PLANO N°	HOJA: 1/3	CLIENTE:

### VISTA SUPERIOR

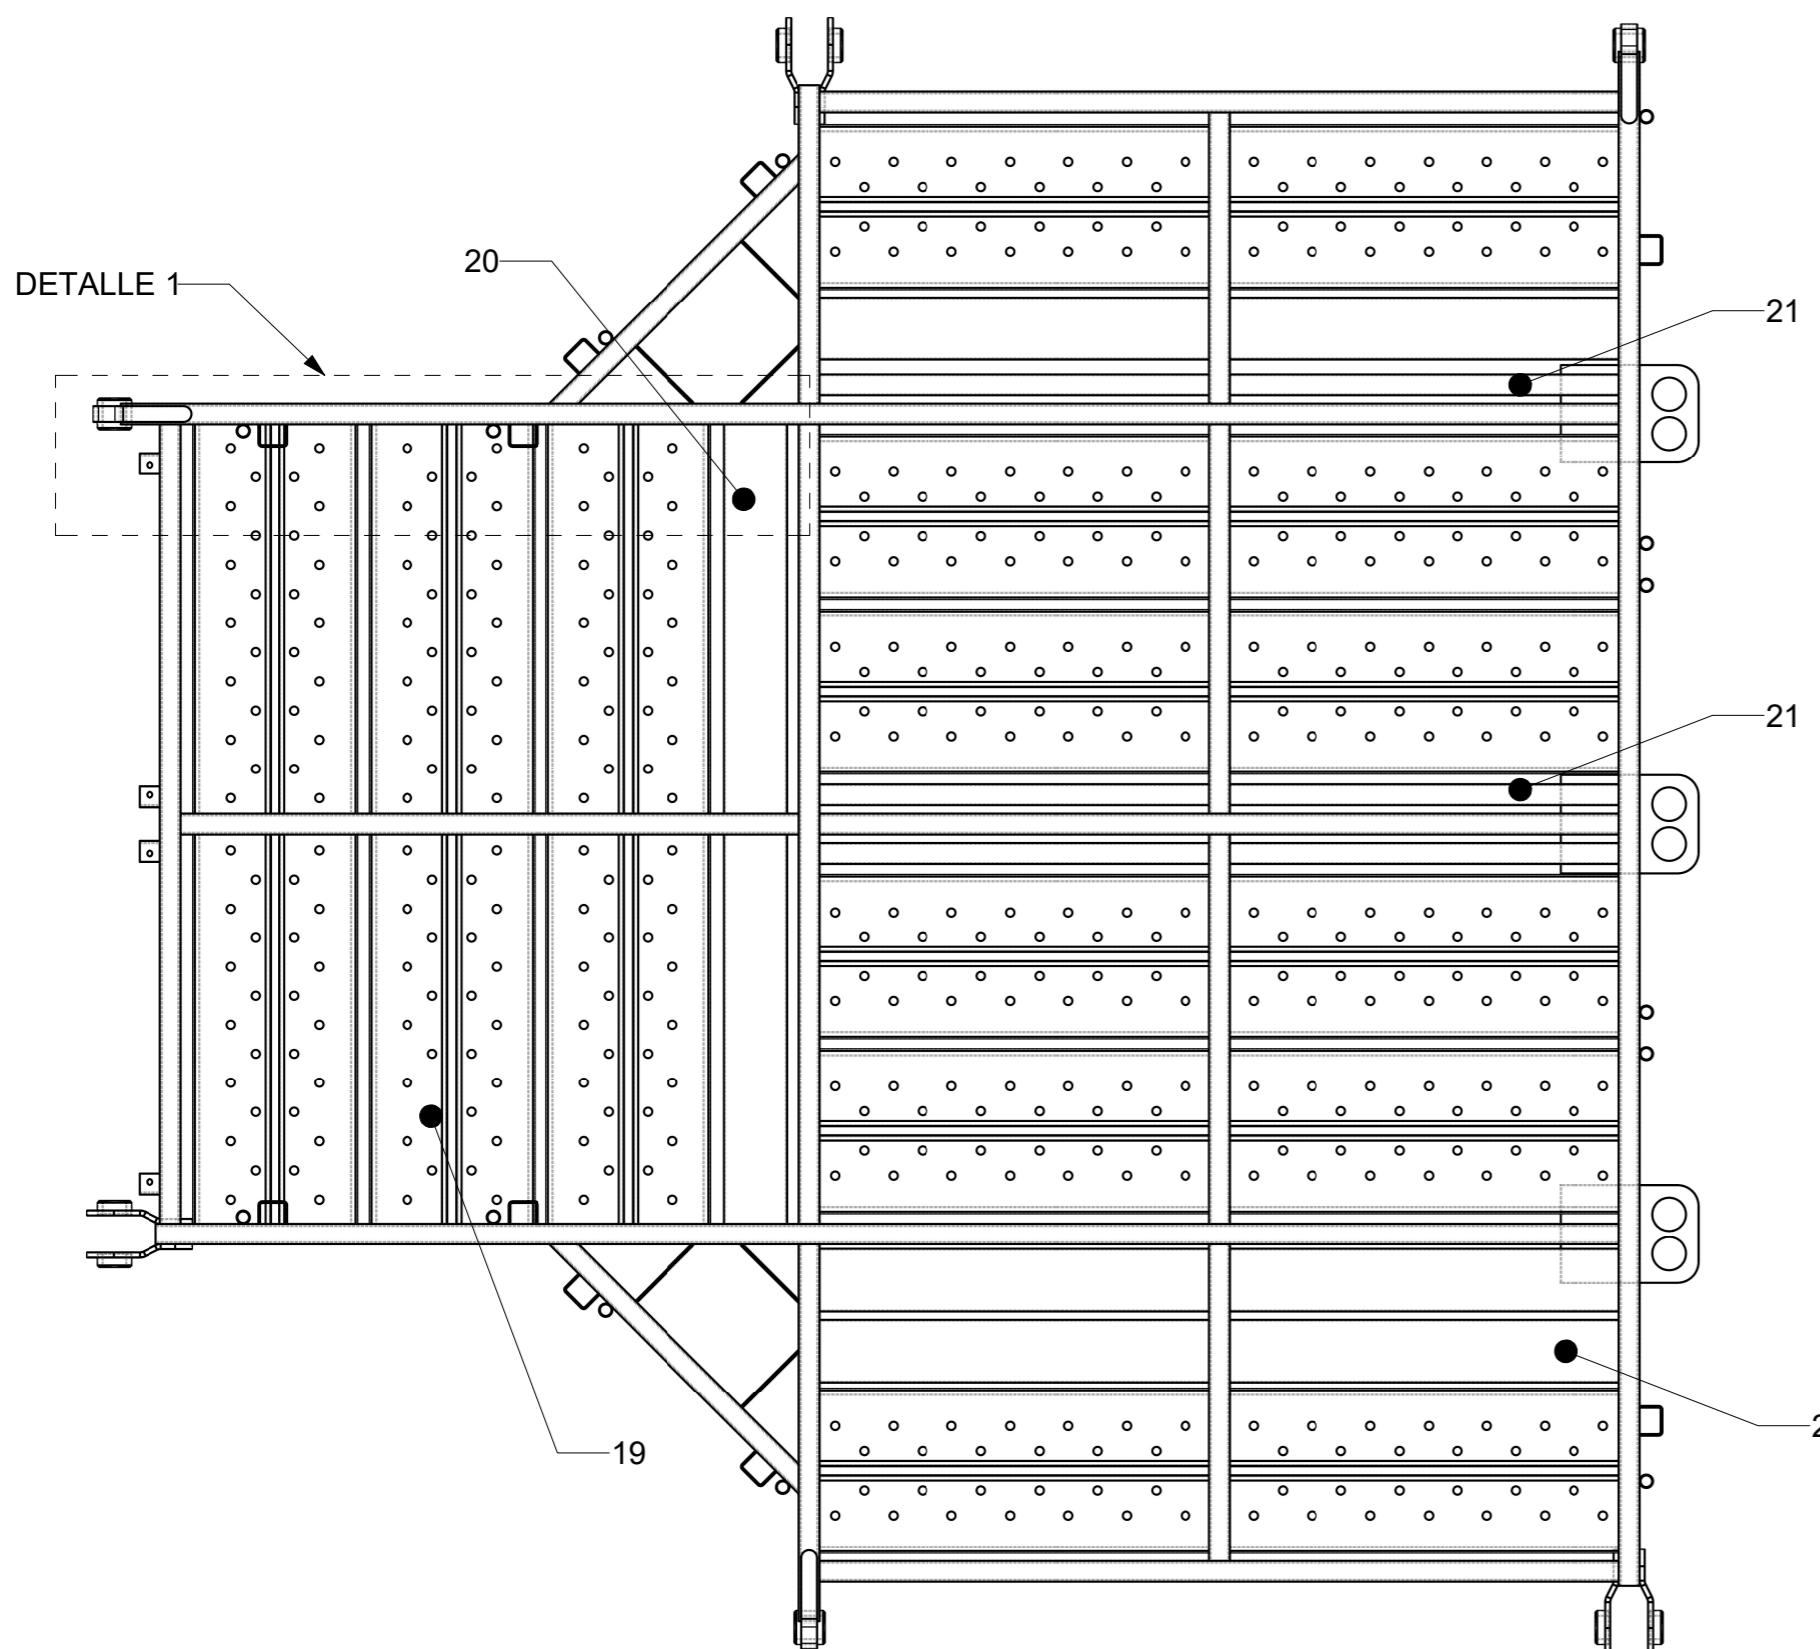

ITEM	CANTIDAD	DESCRIPCION	DESCRIPCION	LONGITUD
1	01	TUB. PPAL	TUBULAR 150x50x5 mm	3685 mm
2	01	TUB. PPAL	TUBULAR 150x50x5 mm	3600 mm
3	01	TUB. PPAL	TUBULAR 150x50x5 mm	3515 mm
4	01	TUB. PPAL	TUBULAR 150x50x5 mm	765 mm
5	01	TUB. PPAL	TUBULAR 150x50x5 mm	905 mm
6	01	TUB. PPAL	TUBULAR 150x50x5 mm	1920 mm
7	04	TUB. PPAL	TUBULAR 150x50x4 mm	1920 mm
8	01	TUB. PPAL	TUBULAR 150x50x4 mm	1485 mm
9	02	TUB. PPAL	TUBULAR 150x50x4 mm	935 mm
10	01	TUB. PPAL	TUBULAR 150x50x4 mm	700 mm
11	01	TUB. PPAL	TUBULAR 150x50x4 mm	760 mm
12	06	SOP. FLOT.	ANGULO 65x65x5 mm	935 mm
13	24	SOPORTE	ANGULO 50x50x4 mm	50 mm
14	03	CANCAMO	PL 16x330x235 mm	
15	22	CARTEL	PL 5x190x190 mm	
16	14	CALZO	CAÑERIA 1 1/4" ISO R65	100 mm
17	02	REFUERZO	ANGULO 65x65x5 mm	1215 mm
18	10	CALZO	PL 5x180x100	
19	18	PISO	PISO 394x935x2 mm	
20	08	PISO SUPLE	PISO 150x935x2 mm	
21	06	PISO SUPLE	CANAL 50x50x2 mm	935 mm
22	06	REFUERZO	PLETINA 50x5 mm	190 mm
23	02	TUB. SEC.	TUBULAR 150x50x4 mm	850 mm

### DETALLE 1 SEPARACION ENTRE PISOS

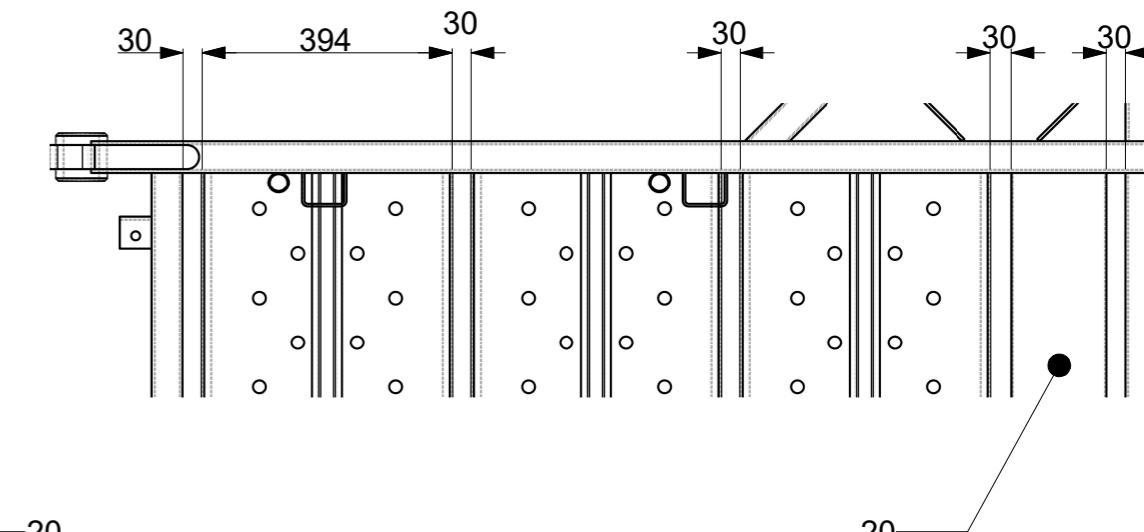

NOTAS  
1.-DIMENSIONES EN MM.  
2.-ACERO A-36 O A270ES

PLANO  
**AS BUILT**  
Fecha: 20/04/2021

DISEÑÓ:		PROYECTO:			CONTENIDO:
ORZA SPA		<b>PASILLOS</b>			
	NOMBRE	TÍTULO	FECHA	FIRMA	<b>ARREGLO GENERAL PASILLO TEE</b>
DIBUJÓ	Y. VERA	I. NAVAL	OCTUBRE 2021		
REVISÓ	E. HERRERA	I. NAVAL	OCTUBRE 2021		CLIENTE:
APROBÓ	L. CARO	I. NAVAL	OCTUBRE 2021		
ESCALA: 1:15	REVISIÓN: ORIGINAL	PROYECTO N°:	PLANO N°	HOJA: 1/3	