


VISTA SUPERIOR

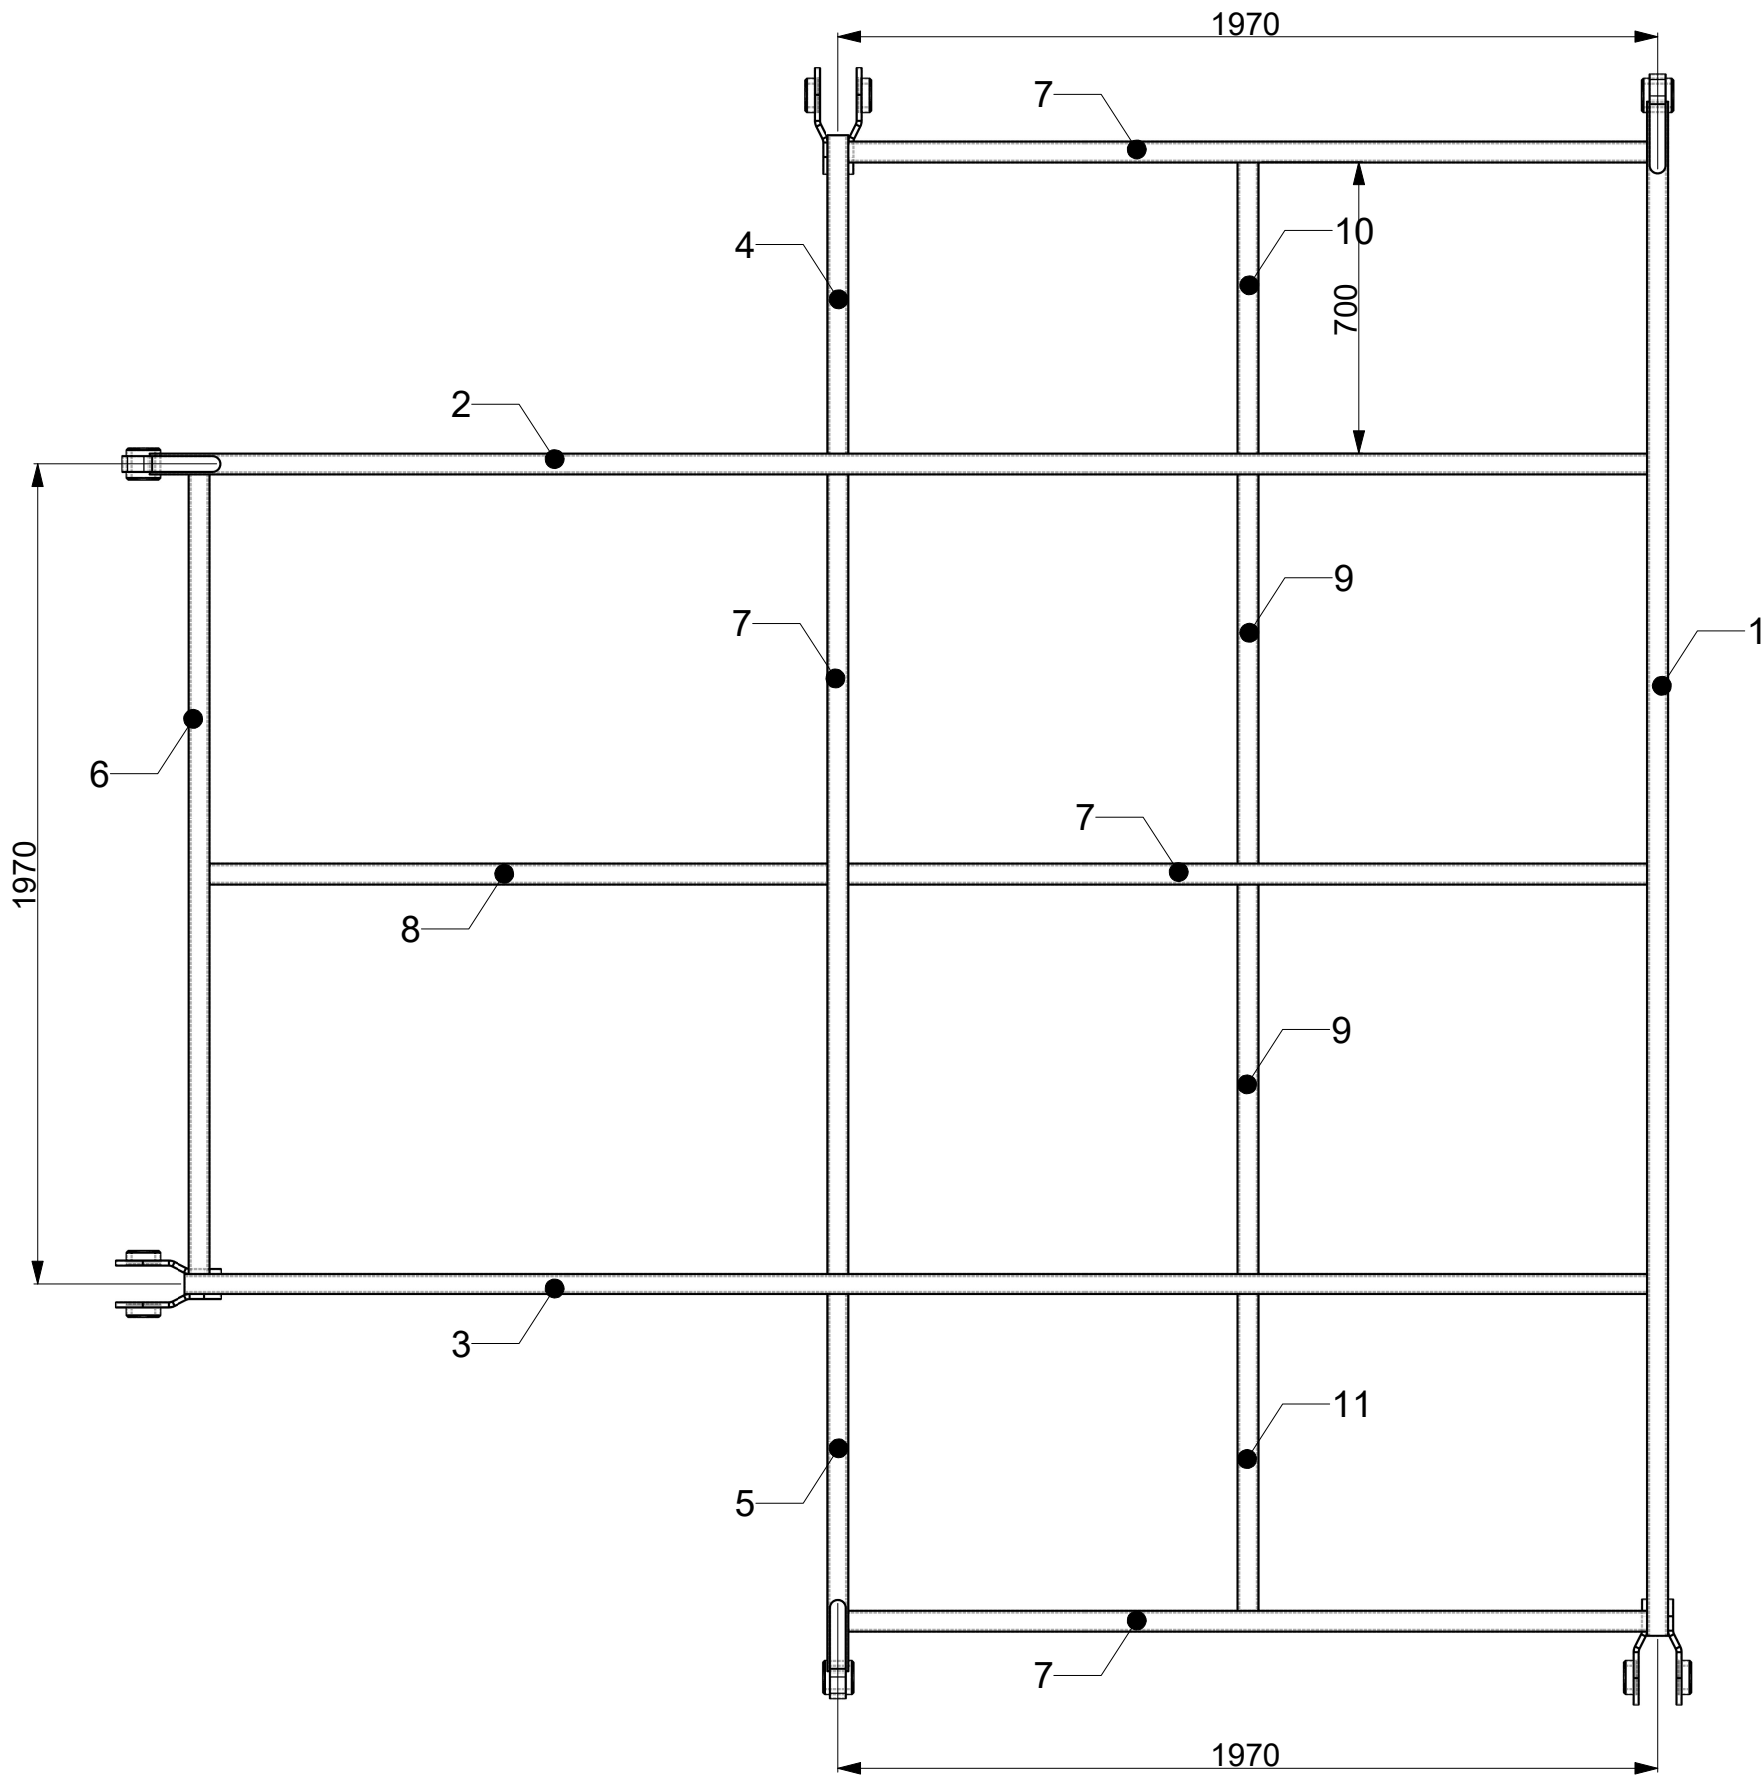


ITEM	CANTIDAD	DESCRIPCION	DESCRIPCION	LONGITUD
1	01	TUB. PPAL	TUBULAR 150x50x5 mm	3685 mm
2	01	TUB. PPAL	TUBULAR 150x50x5 mm	3600 mm
3	01	TUB. PPAL	TUBULAR 150x50x5 mm	3515 mm
4	01	TUB. PPAL	TUBULAR 150x50x5 mm	765 mm
5	01	TUB. PPAL	TUBULAR 150x50x5 mm	905 mm
6	01	TUB. PPAL	TUBULAR 150x50x5 mm	1920 mm
7	04	TUB. PPAL	TUBULAR 150x50x4 mm	1920 mm
8	01	TUB. PPAL	TUBULAR 150x50x4 mm	1485 mm
9	02	TUB. PPAL	TUBULAR 150x50x4 mm	935 mm
10	01	TUB. PPAL	TUBULAR 150x50x4 mm	700 mm
11	01	TUB. PPAL	TUBULAR 150x50x4 mm	760-mm

NOTAS
1.-DIMENSIONES EN MM.
2.-ACERO A-36 O A270ES

DISEÑO: ORZA SPA		PROYECTO: PASILLOS			CONTENIDO: ARREGLO GENERAL PASILLO TEE
DIBUJÓ	NOMBRE Y. VERA	TÍTULO I. NAVAL	FECHA OCTUBRE 2021	FIRMA	
REVISÓ	E. HERRERA	I. NAVAL	OCTUBRE 2021		
APROBÓ	L. CARO	I. NAVAL	OCTUBRE 2021		
ESCALA: 1:15	REVISIÓN: ORIGINAL	PROYECTO N°:	PLANO N°	HOJA: 1/3	CLIENTE:

PLANO
AS BUILT
Fecha: 20/04/2021

VISTA SUPERIOR

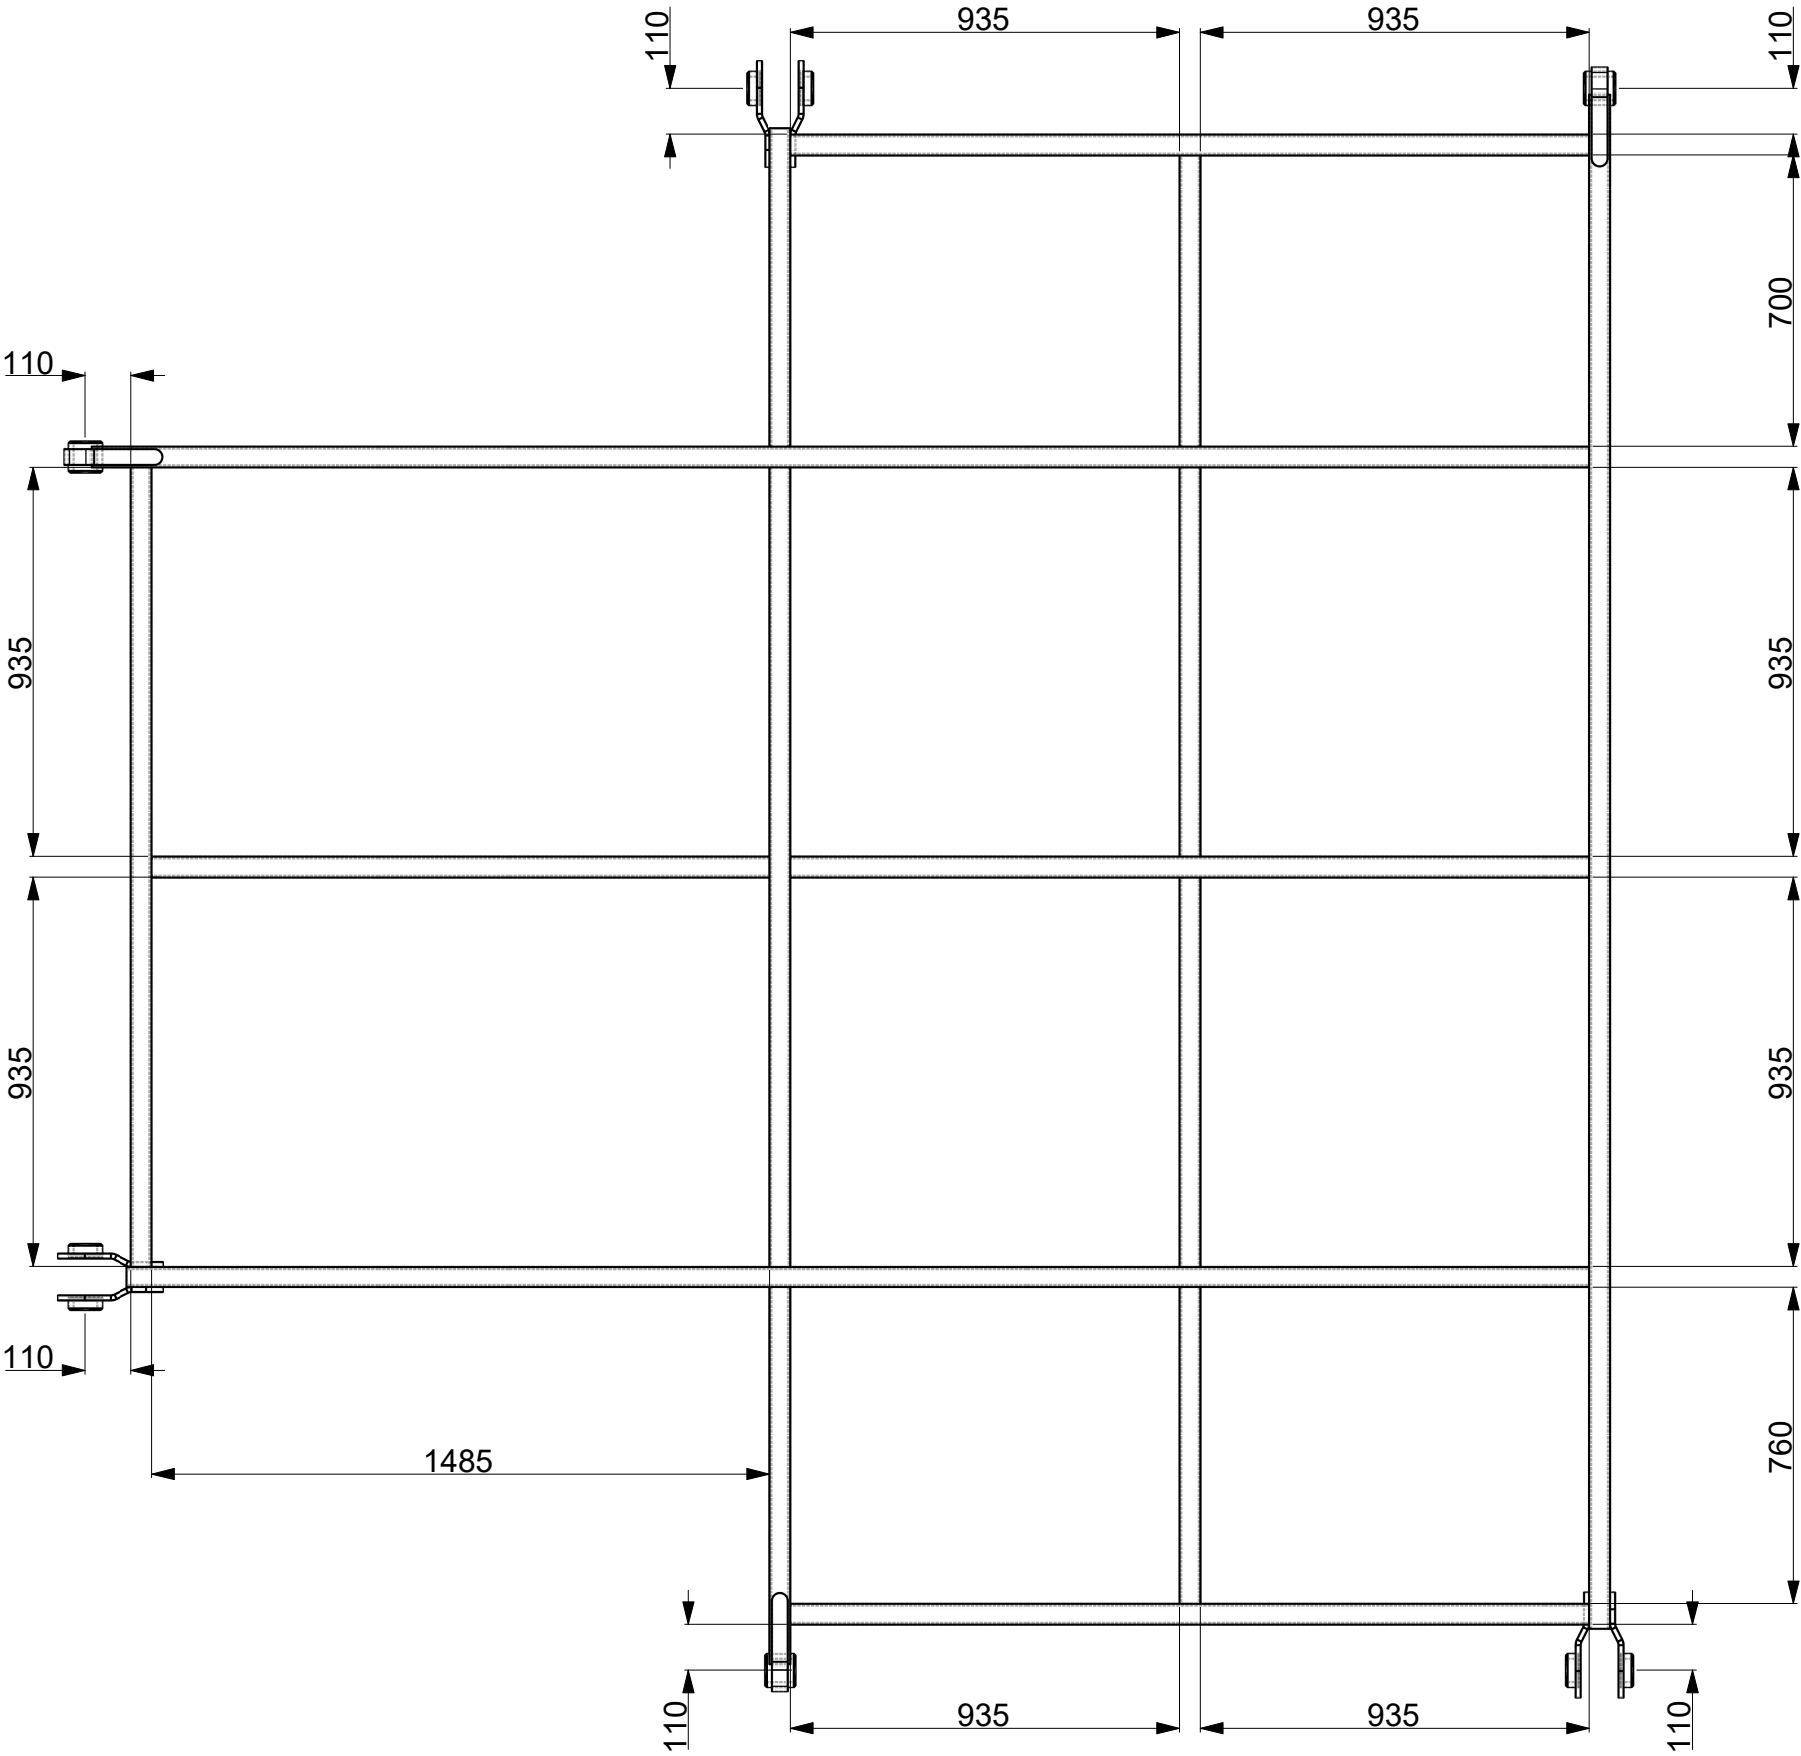

ITEM	CANTIDAD	DESCRIPCION	DESCRIPCION	LONGITUD
1	01	TUB. PPAL	TUBULAR 150x50x5 mm	3685 mm
2	01	TUB. PPAL	TUBULAR 150x50x5 mm	3600 mm
3	01	TUB. PPAL	TUBULAR 150x50x5 mm	3515 mm
4	01	TUB. PPAL	TUBULAR 150x50x5 mm	765 mm
5	01	TUB. PPAL	TUBULAR 150x50x5 mm	905 mm
6	01	TUB. PPAL	TUBULAR 150x50x5 mm	1920 mm
7	04	TUB. PPAL	TUBULAR 150x50x4 mm	1920 mm
8	01	TUB. PPAL	TUBULAR 150x50x4 mm	1485 mm
9	02	TUB. PPAL	TUBULAR 150x50x4 mm	935 mm
10	01	TUB. PPAL	TUBULAR 150x50x4 mm	700 mm
11	01	TUB. PPAL	TUBULAR 150x50x4 mm	760-mm

NOTAS
1.-DIMENSIONES EN MM.
2.-ACERO A-36 O A270ES

DISEÑO: ORZA SPA		PROYECTO: PASILLOS			CONTENIDO: ARREGLO GENERAL PASILLO TEE
DIBUJÓ	NOMBRE Y. VERA	TÍTULO I. NAVAL	FECHA OCTUBRE 2021	FIRMA	
REVISÓ	E. HERRERA	I. NAVAL	OCTUBRE 2021		
APROBÓ	L. CARO	I. NAVAL	OCTUBRE 2021		
ESCALA: 1:15	REVISIÓN: ORIGINAL	PROYECTO N°:	PLANO N°	HOJA: 1/3	CLIENTE:

PLANO
AS BUILT
Fecha: 20/04/2021